



$S' = 130 \text{ m}^2$  Environ

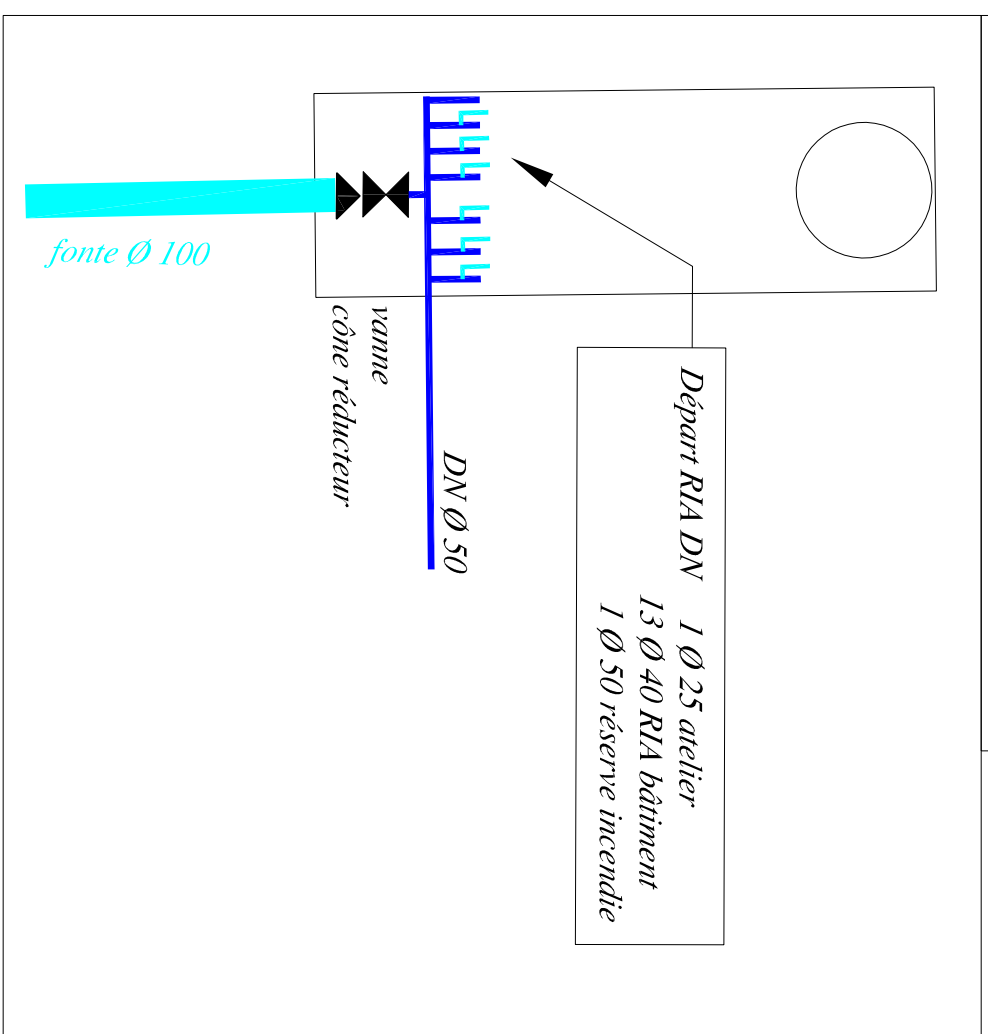


A	0009714	AC	L6	OJF	PROMES DIFFUSION	TDC	
NOM.	DATE	DÉSSINER PAR	VÉRIFIER PAR	APPROUVER PAR	NATURE DE LA RÉVISION	STATUT	

CENTRE DE TRI DE DECHETS MENAGERS RECYCLABLES  
A CHARLEVILLE MEZIERES

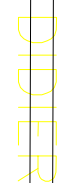

**VALODÉA**  
Syndicat Mixte de Traitement  
des Déchets Ardennais

08000 CHARLEVILLE MEZIERES  
Tél: 0324.556525 Fax: 0324.555207

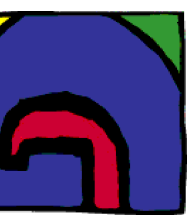ASSISTANT A MAITRE  
DUVRAGE

GIRUS

49, chemin du vieux chêne  
38240 Meylan - France  
Tél: +33(0)4.76.18.05.40  
Fax: 04.76.18.08.66

**SOCOTEC**

CONTRÔLEUR  
TECHNIQUE



**BUREAU  
VERITAS**

69 Avenue Charles Boute-  
rellon, Courbeville-Mézères  
Tél: 0326.051525  
Fax: 0326.25052

GROUPEMENT TITULAIRE DU MARCHÉ

Avenue Charles de Gaulle  
21200 BEAUNE - FRANCE  
Tel: 03.80.24.01.30  
Fax: 03.80.24.01.25

**ON A ASSOCIÉS**  
**D'INGÉNIEUR**

---


**EIFFAGE CONSTRUCTION**  
 CHAQUE ADRESSÉ  


---

**Austipal**  
pour les professionnels  




PLAN DU RESEAU AEP

Echelle : 1x10
Format : A0
Projection :

PLAN N° TC0 - E I F - V R D - 0 4 - D E - 0 0 3 - A
(tit)
(identif.)
(designe)
(nature)
(sat projet)
N° d'execo
Rex