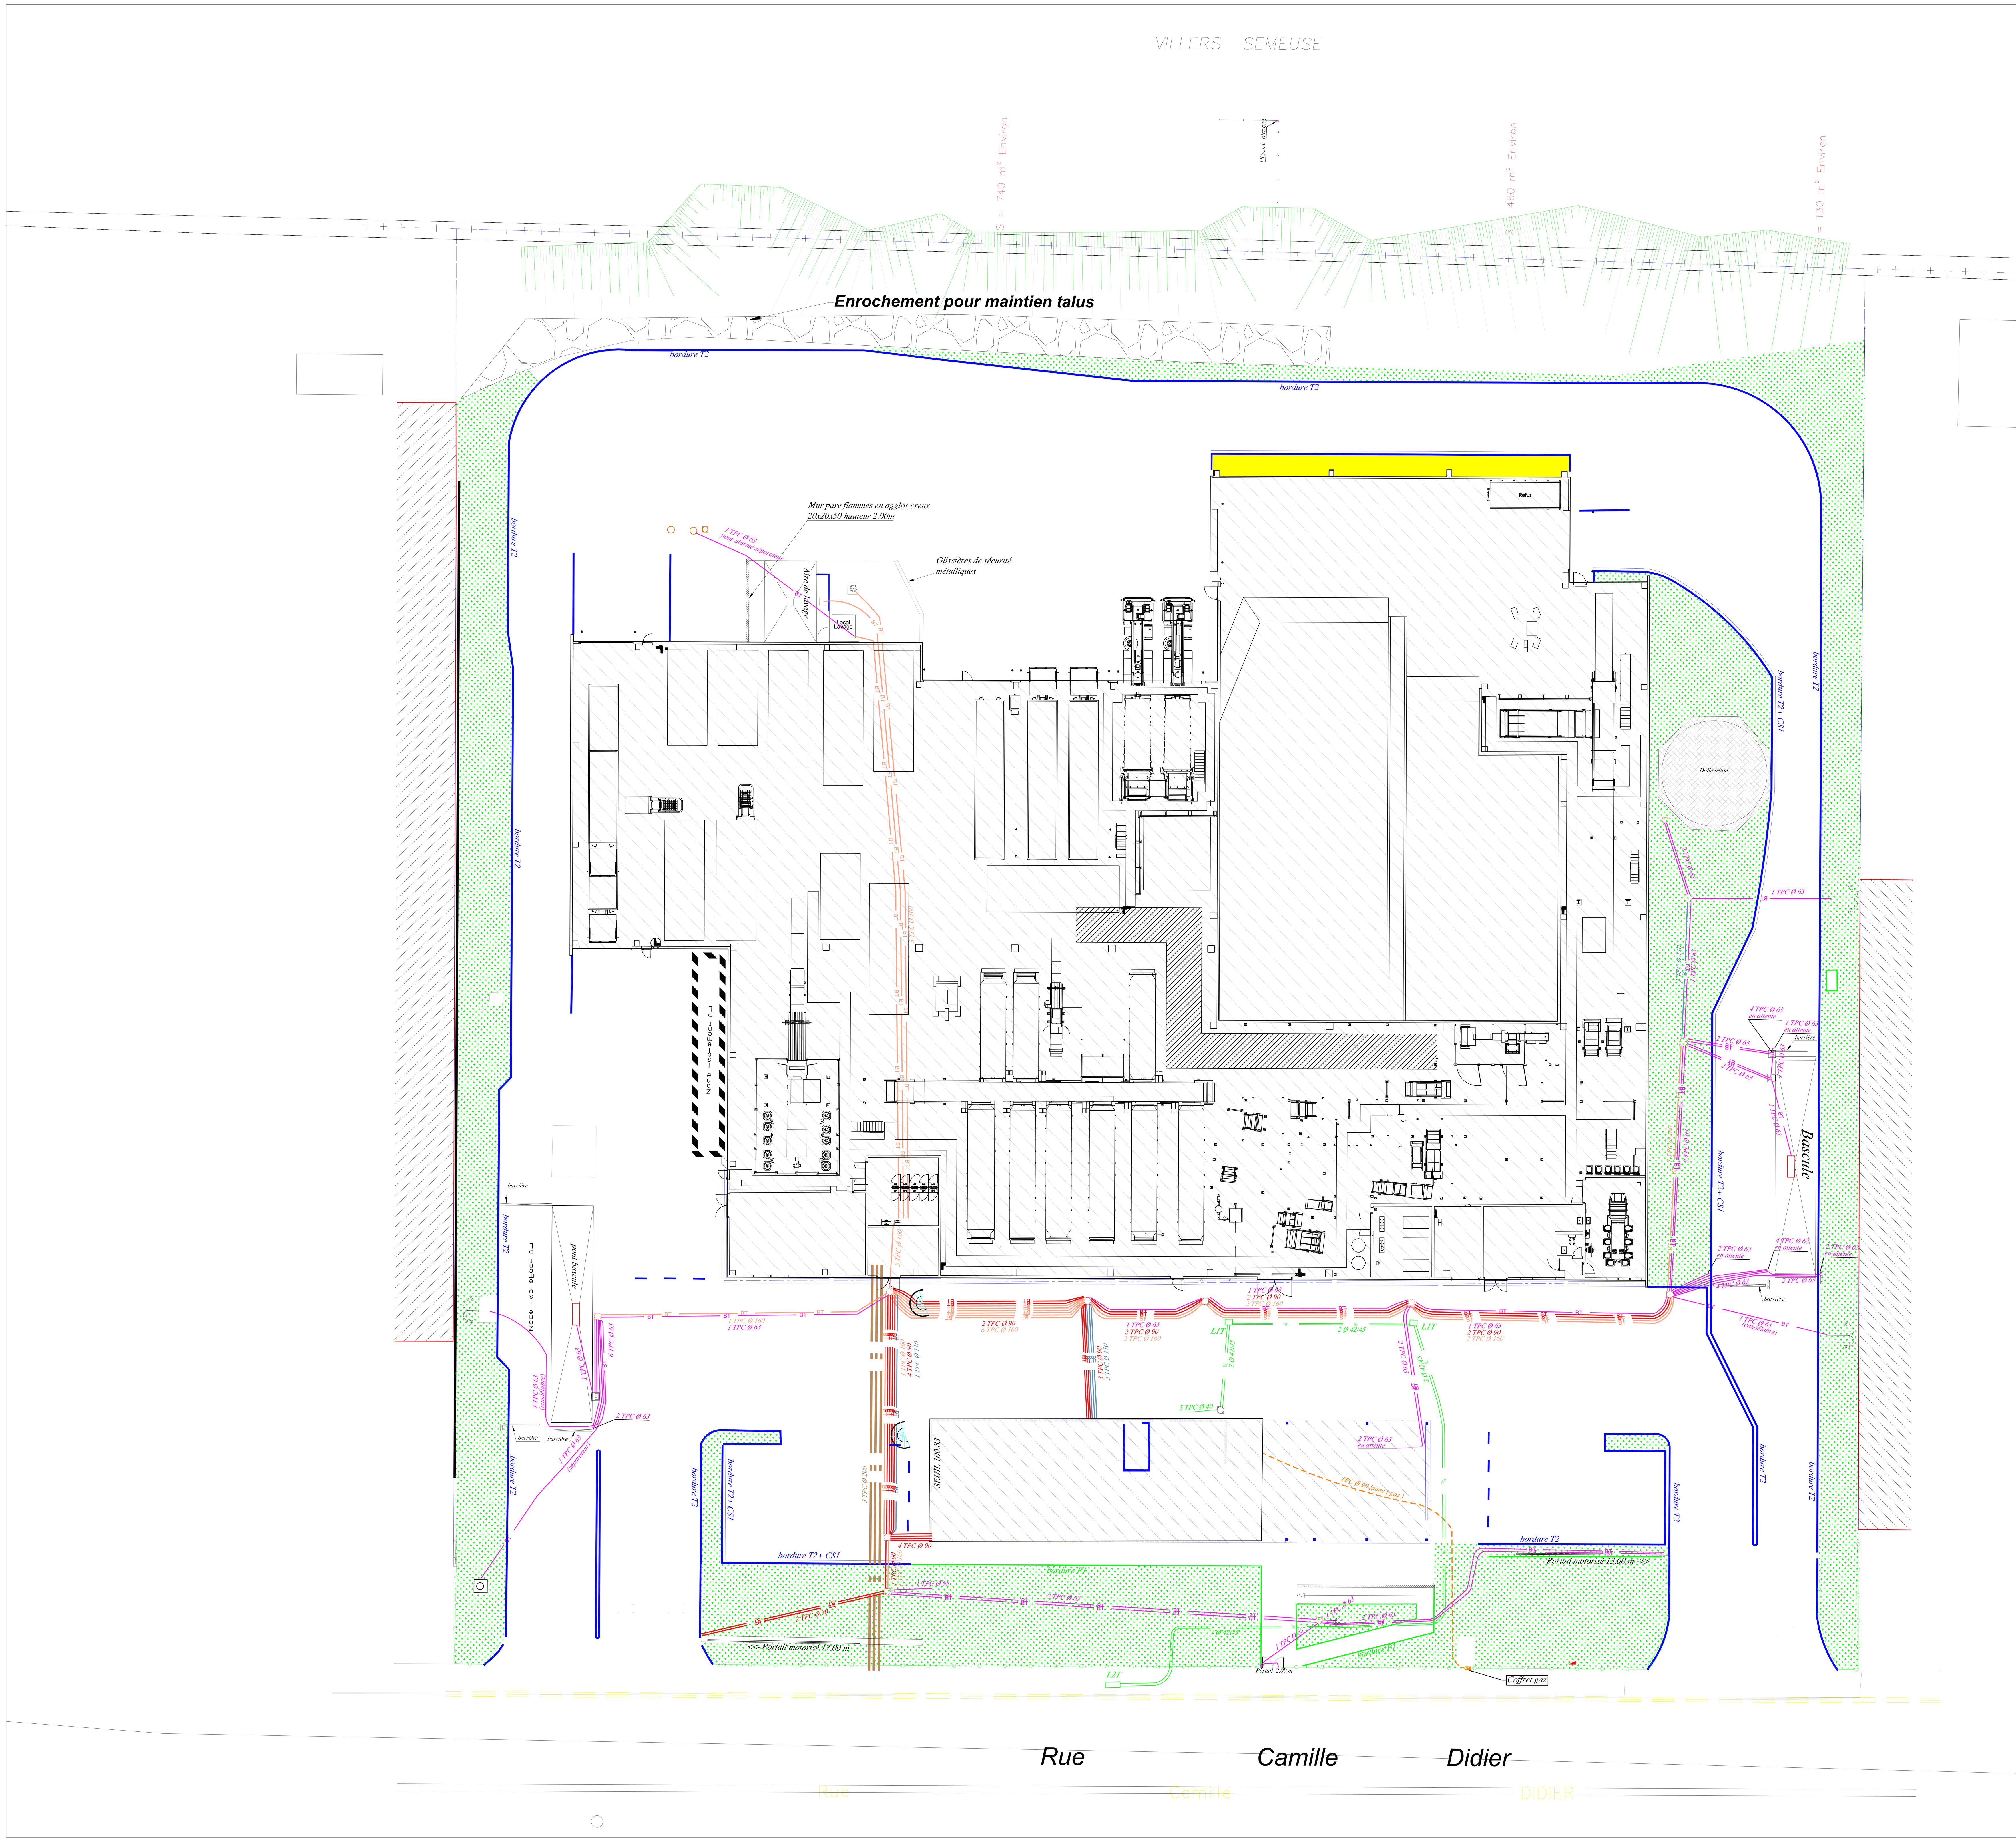

A | 05/09/2014 | A.C | L.G | D.J-F | PREMIER DIFFUSION | TQC
REV. | DATE | DESSINE PAR | VERIFIE PAR | APPROUVE PAR | NATURE DE LA REVISION | STATUT

CENTRE DE TRI DE DECHETS MENAGERS RECYCLABLES
A CHARLEVILLE MEZIERES

VALODÉA
Syndicat Mixte de Traitement des Déchets Ardennais
14 rue Camille Didier
08000 CHARLEVILLE MEZIERES
Tél: 0324556525 Fax: 0324555207

ASSISTANT A MAITRE D'OUVRAGE
GIRUS
49, chemin du vieux chêne
38240 Meylan - France
Tél: +33(0)476180540
Fax: 0476180866

COORDONATEUR SPS
SOCOTEC
23, Avenue D'Arche
08000 Charleville-Mézières
Tél: 0324378237
Fax: 0324378600

CONTROLEUR TECHNIQUE
BUREAU VERITAS
69, Avenue Charles Boutet
08000 Charleville-Mézières
Tél: 0326051525
Fax: 0324562052

GROUPEMENT TITULAIRE DU MARCHE

néos
Avenue Charles de Gaulle
21200 BEAUNE - FRANCE
Tél: 0380240130
Fax: 0380240125

Philippe SLIAN & ASSOCIES S.A.R.L. D'ARCHITECTURE
10, Cours Aristide Briand
08000 Charleville-Mézières
Tél: 0324332723
Fax: 0324592510

EIFFAGE CONSTRUCTION CHAMPAGNE ARDENNE
255, Avenue Carnot
08000 Charleville-Mézières
Tél: 0324366870
Fax: 0324360960

AusTRaL
16 rue Gabriel Voisin
51100 REIMS
Tél: 0326895018
Fax: 0326893058

néos
Ensemblier de votre environnement

Titre:
PLAN DES RESEAUX SECS

Echelle : 1/200
Format : A0
Projection :

PLAN N° TQC - E - I - F - V - R - D - 0 - 4 - D - E - 0 - 0 - 2 - A
Etat | Identité | domaine | nature | Avt projet | N° chrono | Rev