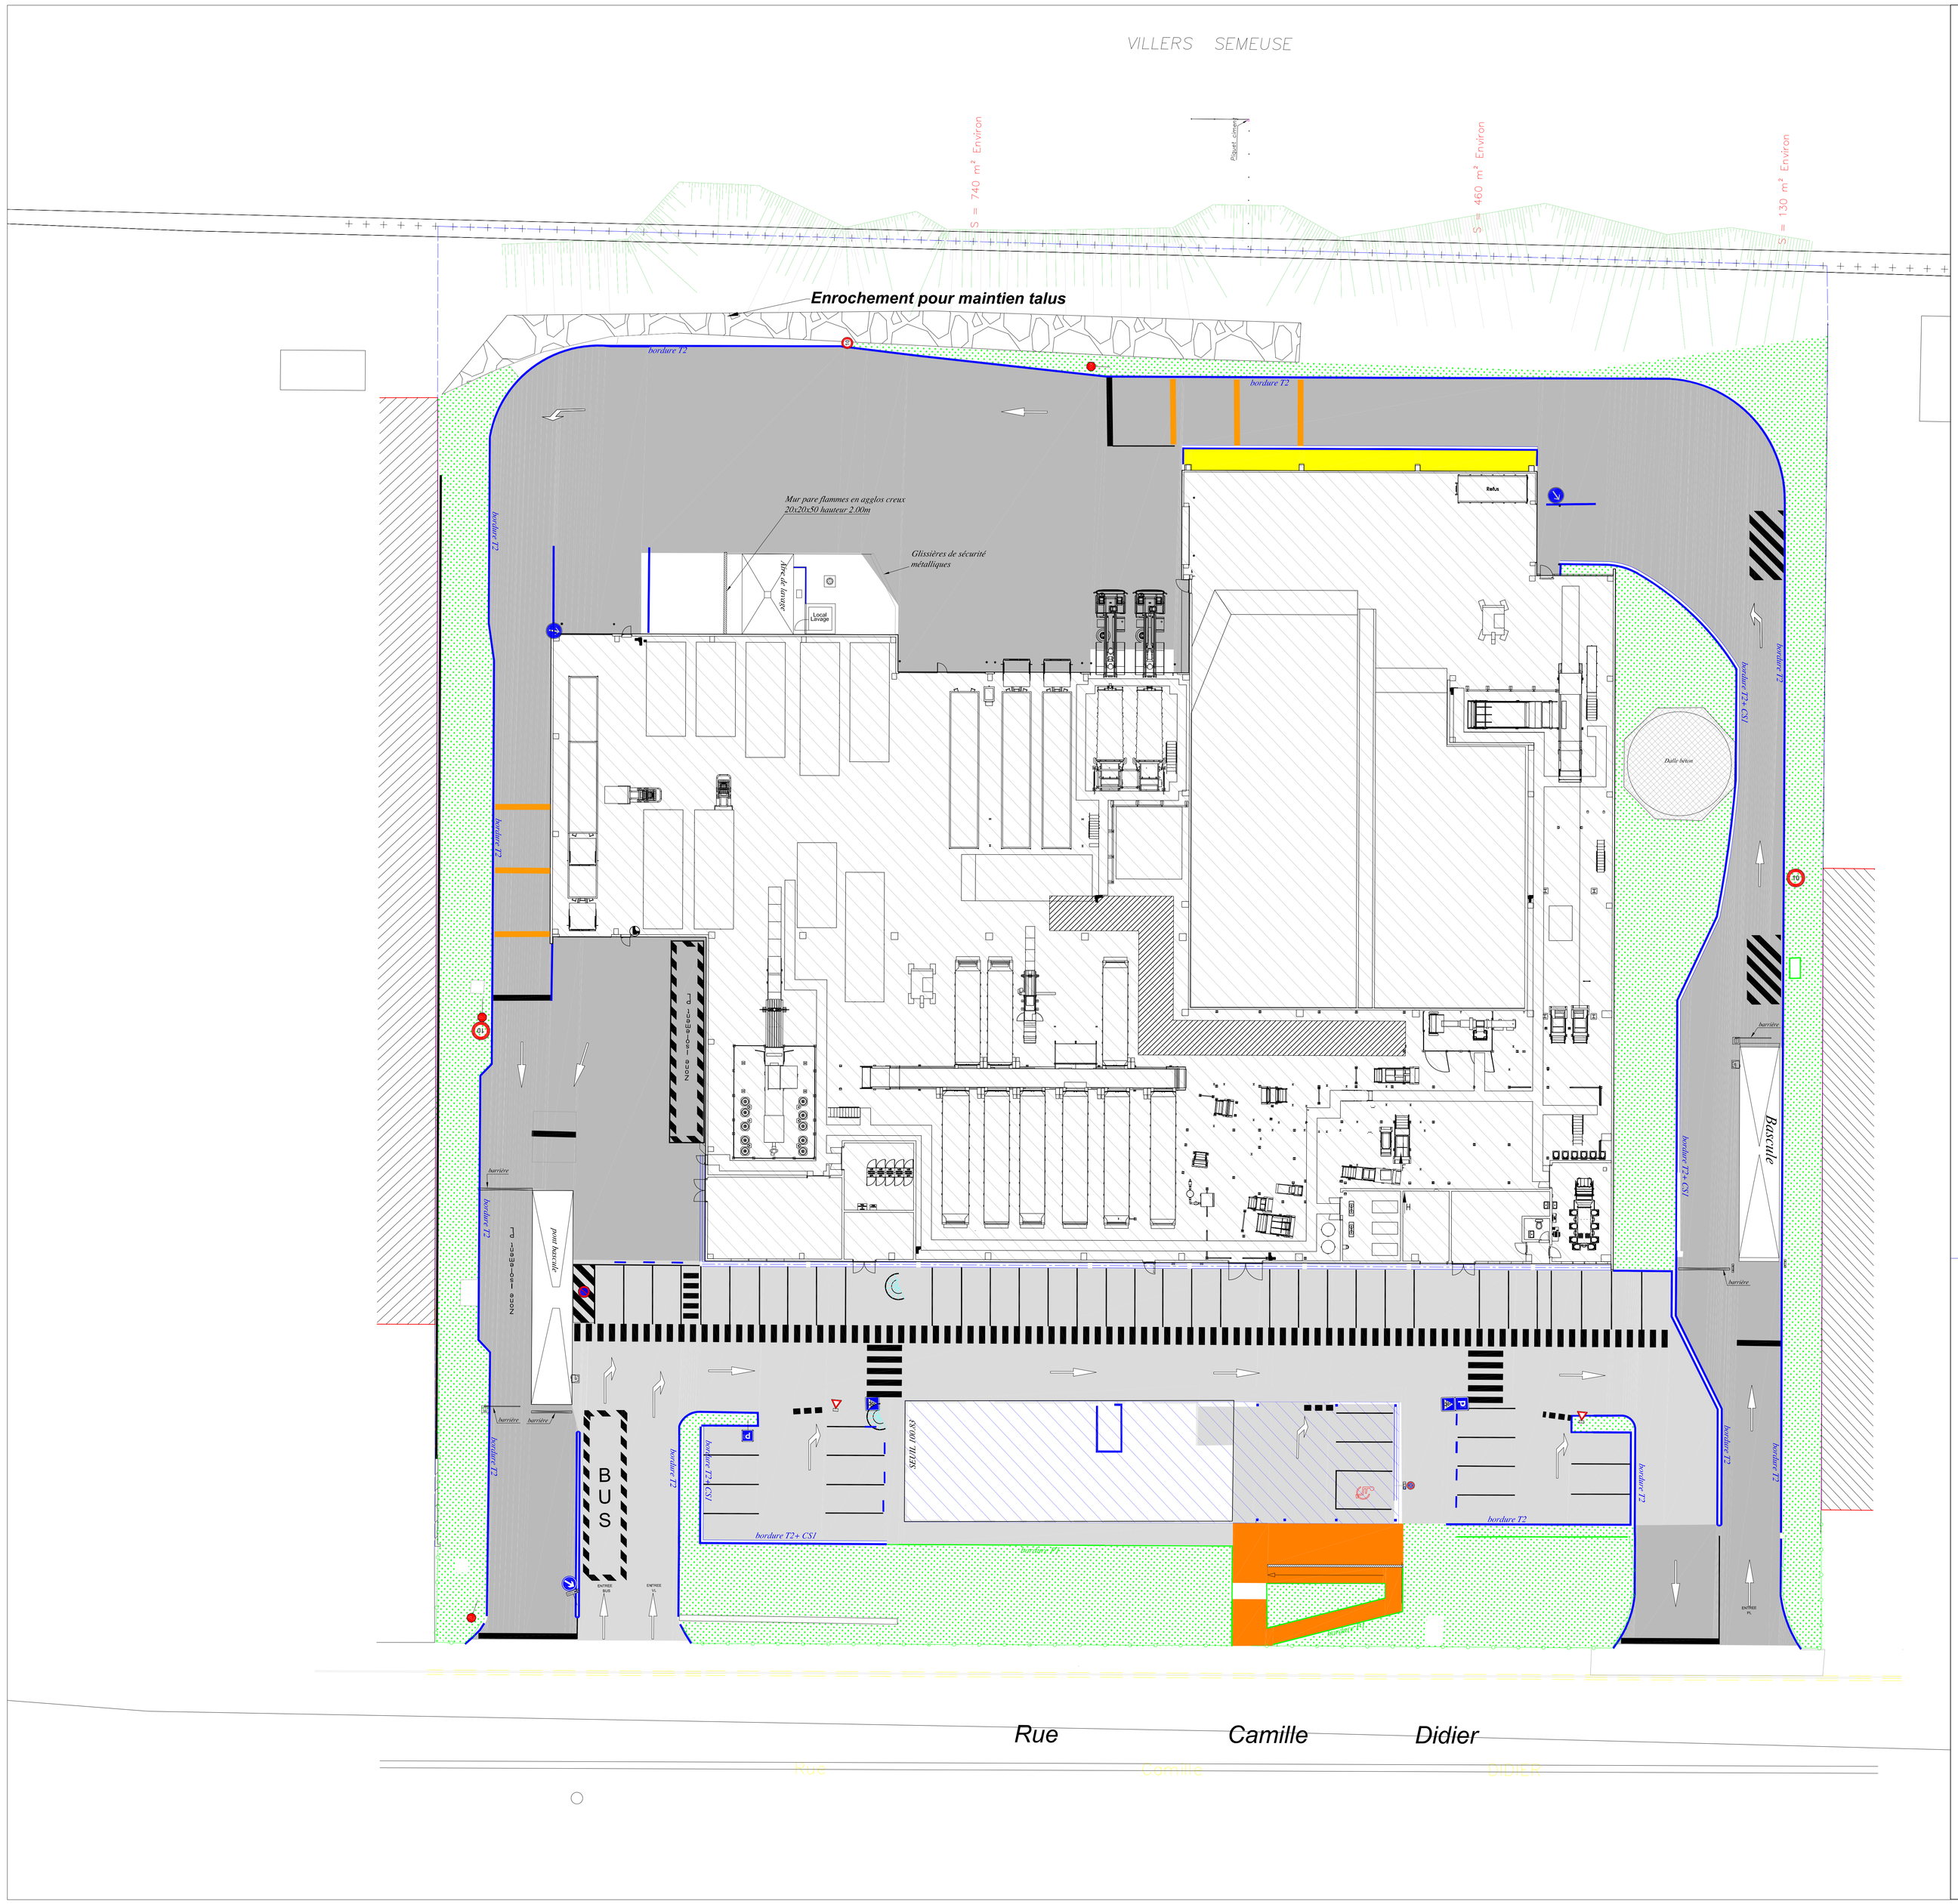

REV.	DATE	DESSINE PAR	VERIFIE PAR	APPROUVE PAR	NATURE DE LA REVISION	STATUT
A	05/09/2014	A.C	LG	D.JF	PREMIER DIFFUSION	TQC

CENTRE DE TRI DE DECHETS MENAGERS RECYCLABLES
A CHARLEVILLE MEZIERES

VALODÉA
Syndicat Mixte de Traitement des Déchets Ardennais

14 rue Camille Didier
08000 CHARLEVILLE MEZIERES
Tél: 03.24.55.65.25 Fax: 03.24.55.52.07

ASSISTANT A MAITRE D'OUVRAGE

GIRUS
49, chemin du vieux chêne
38240 Meylan - France
Tél: +33(0)4.76.18.05.40
Fax: 04.76.18.08.66

COORDONATEUR SPS

SOCOTEC
23, Avenue D'Arche
08000 Charleville-Mézières
Tél: 03.24.37.82.37
Fax: 03.24.37.86.00

CONTROLEUR TECHNIQUE

BUREAU VERITAS
69, Avenue Charles Boutet
08000 Charleville-Mézières
Tél: 03.26.05.15.25
Fax: 03.24.56.20.52

GROUPEMENT TITULAIRE DU MARCHE

néos
Avenue Charles de Gaulle
21200 BEAUNE - FRANCE
Tél: 03.80.24.01.30
Fax: 03.80.24.01.25

Philippe SUAS & ASSOCIES S.A.R.L D'ARCHITECTURE
10, Cours Aristide Briand
08000 Charleville-Mézières
Tél: 03.24.33.27.23
Fax: 03.24.59.25.19

LEFEBVRE CONSTRUCTION
255, Avenue Carnot
08000 Charleville-Mézières
Tél: 03.24.36.68.78
Fax: 03.24.36.09.60

AustiTral
16 rue Gabriel Voisin
51100 REIMS
Tél: 03.26.89.50.18
Fax: 03.26.89.50.58

néos
ENSEMBLIER DE VOTRE ENVIRONNEMENT

Titre:
PLAN D'AMENAGEMENT

Echelle : 1/200
Format : A0
Projection :

PLAN N°	TQC	-	E	I	F	-	V	R	D	-	0	4	-	D	E	-	0	0	4	-	A
	Etat		Identité				domaine				nature			Art projet			N° chrono				Rev